
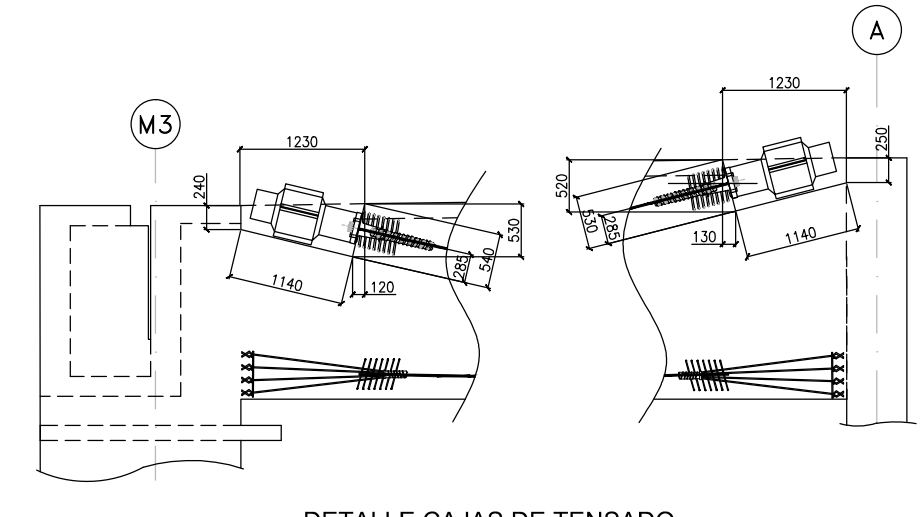


ESPECIFICACIONES TECNICAS

- 1.- MATERIALES
 - 1.1.- HORMIGON (f'40)
 - RESISTENCIA CILINDRICA CARACTERIST. EN TRANSFERENCIA: $f'_{ci} \geq 230 \text{ kg/cm}^2$
 - RESISTENCIA CILINDRICA CARACTERIST. A LOS 28 DIAS: $f'_{c28} \geq 350 \text{ kg/cm}^2$ (f'40)
 - TAMARO MAXIMO ARIDOS: 3/4" (20 mm).
 - 1.2.- ACERO NO POSTENSADO:
 - ACERO: A63-42H
 - LONGITUD MINIMA DE ANCLAJES Y TRASLAPOS SEGUN CAP Y AASHTO 96
 - RECURRIMIENTOS: DUCTOS (MIN.) = 3,8cm.
 - RESTO = 2,5cm.
 - 1.3.- ACERO POSTENSADO:
 - CABLES DE ACERO BAJA RELAJACION: GRADO 270 KSL40.5", A=1.40 cm²
 - DEBE CUMPLIR LAS SIGUIENTES NORMAS:
 - ALAMBRES: ALTA RESISTENCIA ASTM A421-80
 - CABLES DE 7 ALAMBRES ASTM 4416-80
 - 1.4.- MORTERO DE INYECCION:
 - RESISTENCIAS:
 - A LOS 7 DIAS: $B_7 = 200 \text{ kg/cm}^2$
 - A LOS 28 DIAS: $B_{28} = 300 \text{ kg/cm}^2$
 - $B_0 =$ RESISTENCIA MEDIA EN PROBEA CILINDRICA DE H=80mm, Y $\phi=90$ mm.
 - LA FLUJIDA MEDIA POR EL CONO DE WASHY DEBE ESTAR COMPRENDIDA ENTRE 30 Y 45 SEGUNDOS.
 - 1.5.- LOS DUCTOS SERAN VANAS DE ACERO W 90mm (INTERIOR).
 - LOS COEFICIENTES DE FRICCION ESTIMADOS SON:
 - $\mu = 0,22$
 - $k = 0,0025$ (POR METRO)
 - 1.6.- ANCLAJES C/TI TIPO CR-22 (15/0.6") - ANCLAJES VSL SEN - CR-24 19-06"
 - 1.7.- GATO MULTICABLE C3-420
 - AREA PISTON 602,4cm²
- 2.- TENSADO
 - TODOS LOS CABLES QUE COMPONEN UN DUCTO, DEBEN SER TENSADOS SIMULTANEAMENTE.
- 2.1.- SECUENCIA, FUERZAS DE TENSADO Y ELONGACIONES:
 - SEGUN TABLA EN PLANO 2
- 2.- ARROSTRAMIENTO
 - DURANTE EL PROCESO DE CONSTRUCCION DE LAS VIGAS, ESTAN DEBEN SER ARROSTRADAS LATERALMENTE EN LOS TERCIOS DE SU LUZ.

- VPT 8 : CONTRAFLECHA ESTIMADA EN TRANSFERENCIA = 0 mm.

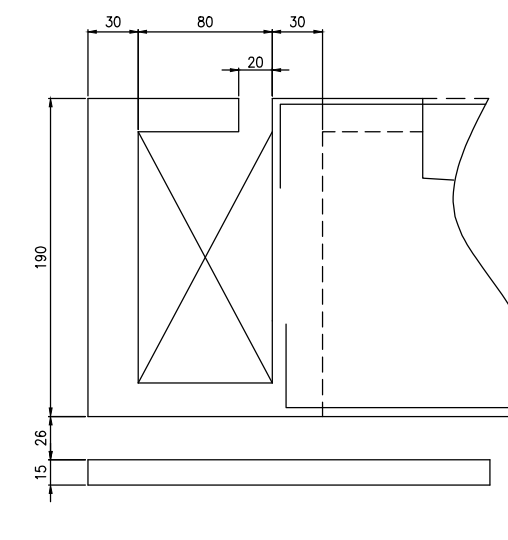

| | | | | | | | | | |
|-----------------|--|--|--|--|--|--|--|--|--|
| MODIFICACIONES: | | | | | | | | | |
| | | | | | | | | | |
| | | | | | | | | | |
| | | | | | | | | | |

SOCIEDAD CONCESIONARIA
PLAZA DE LA CIUDADANIA S.A.

CONSTRUCTORA BIOTEC, ESTRUCTURAL COQUEIRO Y BRAVO COQUEIRO LTDA.
PROYECTISTA:

COORDINACION TECNICA:

UNDIRRAGA & DEVES

GOBIERNO DE CHILE
MINISTERIO DE OBRAS PUBLICAS
COORDINACION GENERAL DE PROYECTOS
PLAZA DE LA CIUDADANIA
ETAPA 1

MINISTERIO DE OBRAS PUBLICAS
SOCIEDAD CONCESIONARIA PLAZA DE LA CIUDADANIA S.A.
DIRECTIVO DE PROYECTO:

REFERENCIAS:

N

AREA CENTRO INTERNACIONAL DE LAS CULTURAS

PLANO MAESTRO DE VIGAS VPT-8

PLAN MAESTRO

FECHA: 09/09/2004 ESCALA: FISCALA

DIBUJO: J.C.B. ESCALA:

PROYECTO: J.M.B. FIRMA:

No. DE LAMINA:

PDL-EST-CIC-36

REVISION:

AS BUILT

ARCHIVO PLAZA DE LA CIUDADANIA