




PLANTA DE CABLES
ESCALA 1:200

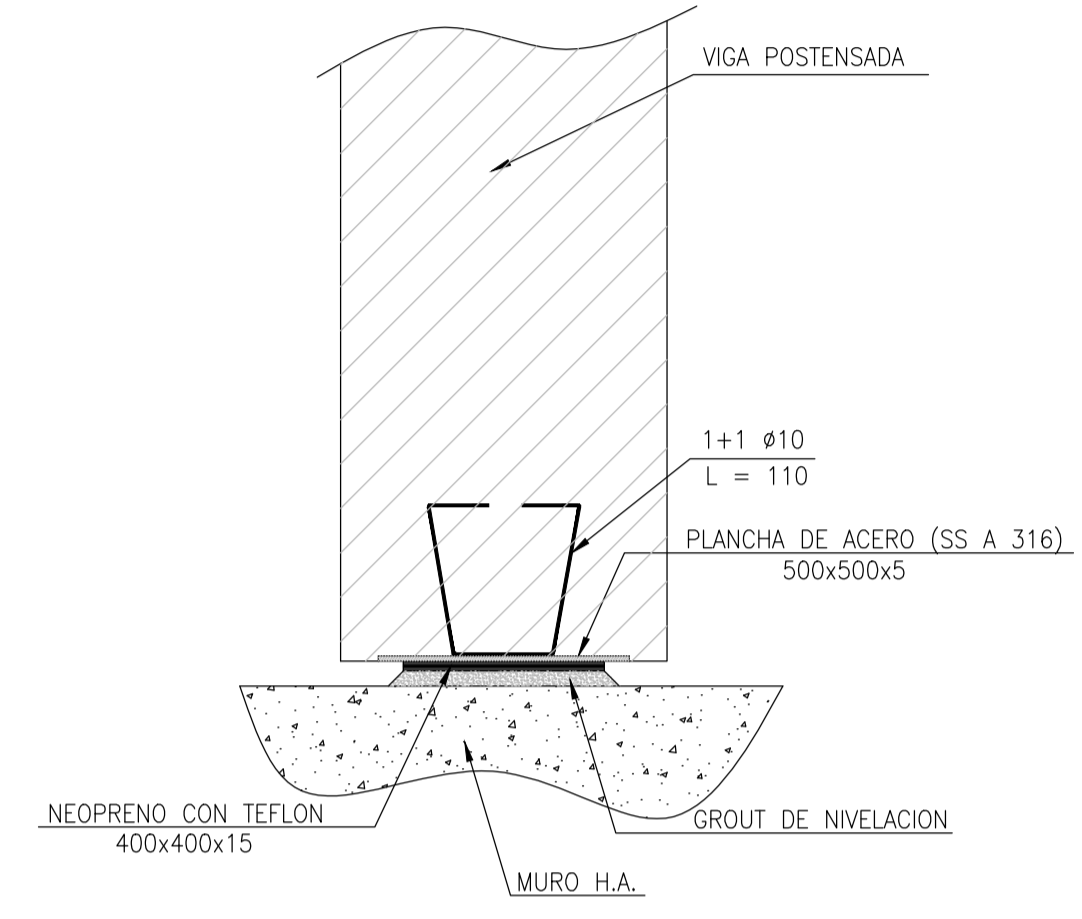


DETALLE DE APOYO DESLIZANTE - EJE A
ESC. 1:10

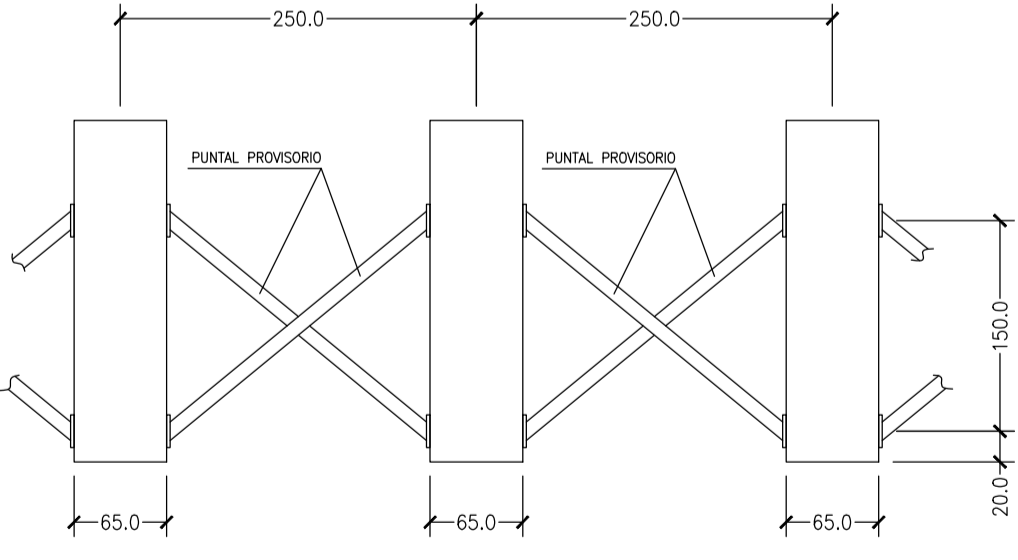

DETALLE DE ARRIOSTRAMIENTO A LOS 1/3 DE LA LUZ
ESC. 1:50

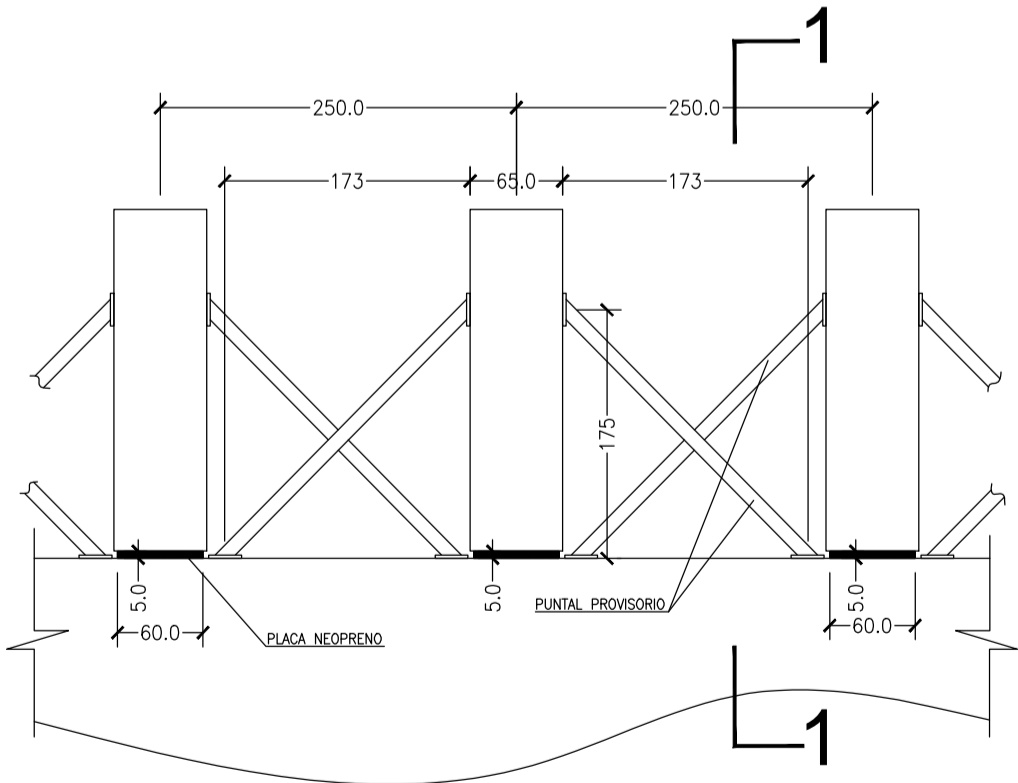

DETALLE DE ARRIOSTRAMIENTO EN APOYO
ESC. 1:50

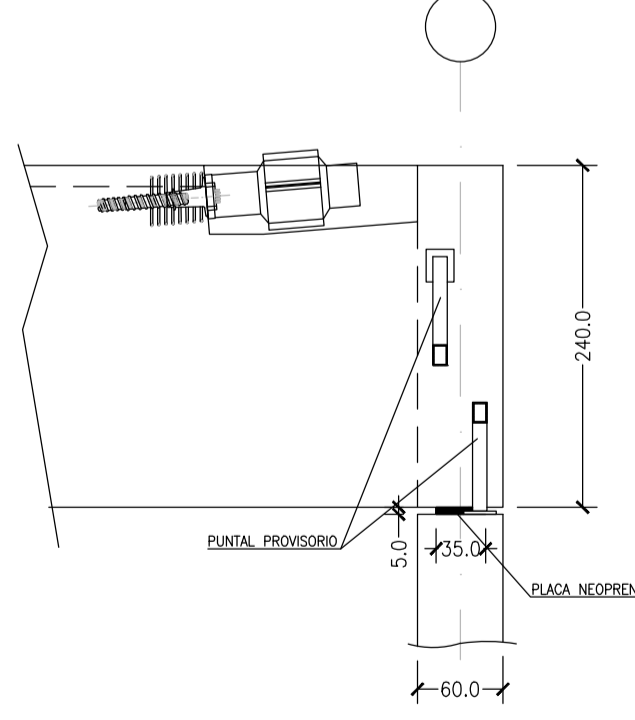

VISTA 1-1
ESC. 1:50

SOCIEDAD
CONCESIONARIA
**PLAZA
DE LA
CIUDADANÍA
S.A.**

CONSTRUCTORA BIOTEC, ECHEBERRÍA AZUERO Y BRAVO AZUERO LTDA.
PROYECTISTA:
ING. CRISTIAN LINDURRAGA
ING. ANDRÉS FERRELLANO
ING. JUAN CARLOS OCHOA

COORDINACIÓN TÉCNICA:
LINDURRAGA & DEVES
ING. CRISTIAN LINDURRAGA
ING. ANDRÉS FERRELLANO
ING. JUAN CARLOS OCHOA

GOBIERNO DE CHILE
MINISTERIO DE OBRAS PÚBLICAS
COORDINACIÓN DE PROYECTOS
**PROYECTO
PLAZA DE LA CIUDADANÍA
ETAPA 1**

APROBADO POR:
MINISTERIO DE OBRAS PÚBLICAS
CONCESIONARIA PLAZA DE LA CIUDADANÍA S.A.
DIRECTOR DE PROYECTO:

REVISIÓN	FECHA	REVISOR	FECHA
1	09/09/2004	J.C.D.	09/09/2004

REFERENCIAS:
N

AREA
CENTRO INTERNACIONAL
DE LAS CULTURAS

PLANTA DE CIELO
NIVEL SUPERIOR

PLAN MAESTRO

FECHA: 09/09/2004 ESCALA: FESCALA
DIBUJO: J.C.D.
PROYECTO: J.M.B. FIRMA:
No. DE LÁMINA:

PDL-EST-CIC-42

REVISIÓN:
AS BUILT

ARCHIVO PLAZA DE LA CIUDADANÍA

MODIFICACIONES:					